


Annexe 3 Schema de principe plan de récolement

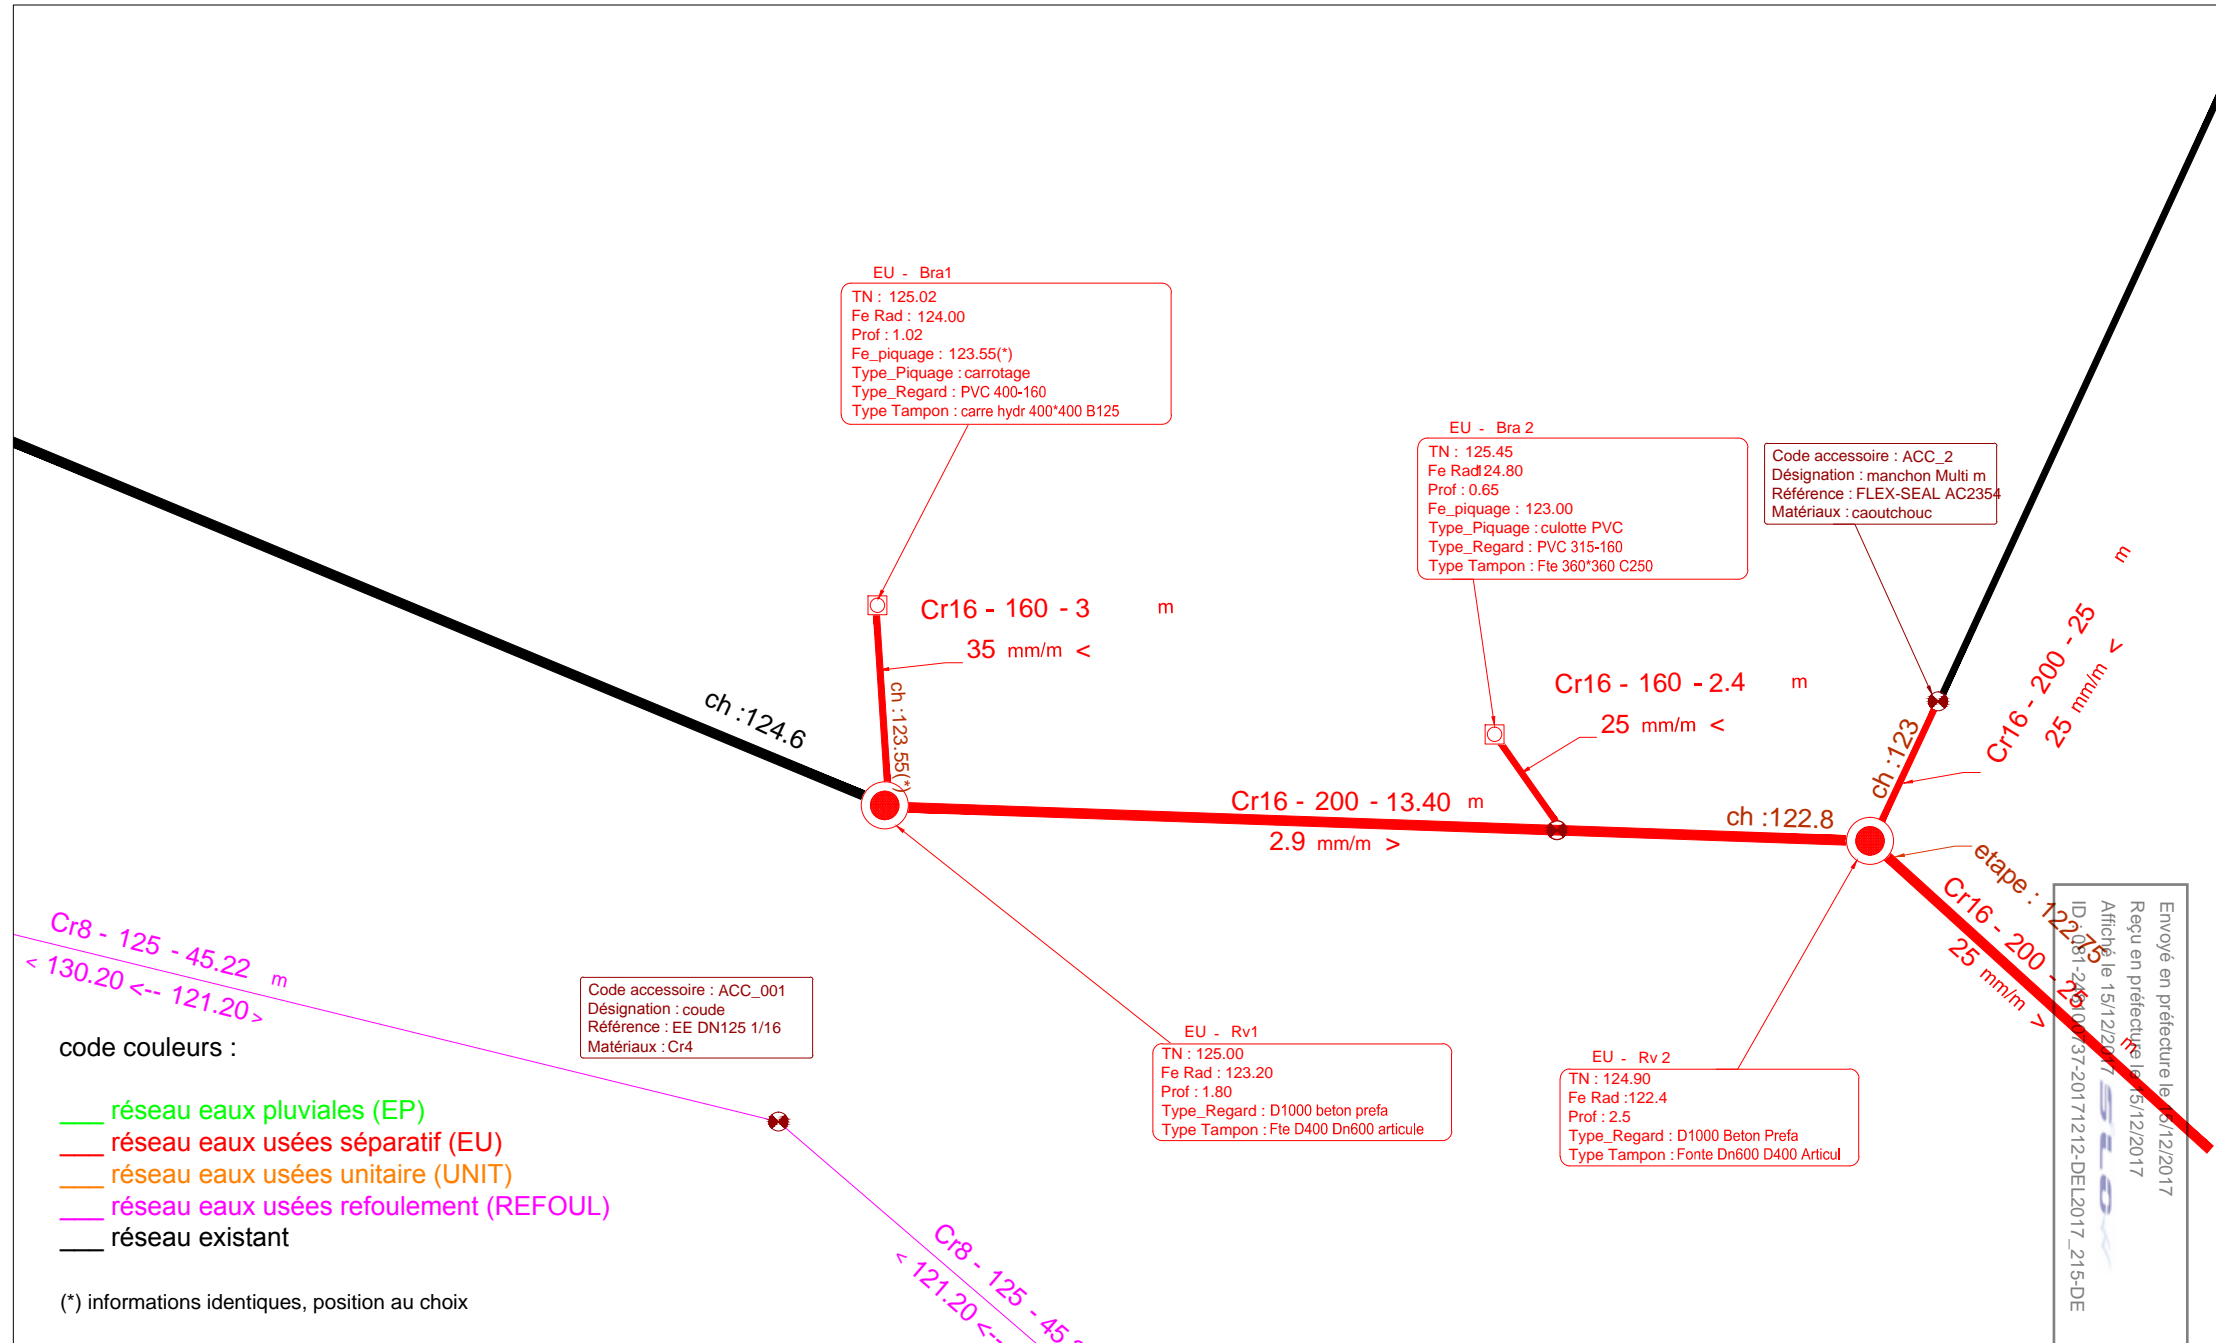

code couleurs :

- réseau eaux pluviales (EP)
- réseau eaux usées séparatif (EU)
- réseau eaux usées unitaire (UNIT)
- réseau eaux usées refoulement (REFOUL)
- réseau existant

(*) informations identiques, position au choix

Envoyé en préfecture le 07/12/2017
 Reçu en préfecture le 15/12/2017
 Affiché le 15/12/2017
 ID: 081-20170737-20171212-DEI2017_215-DE